



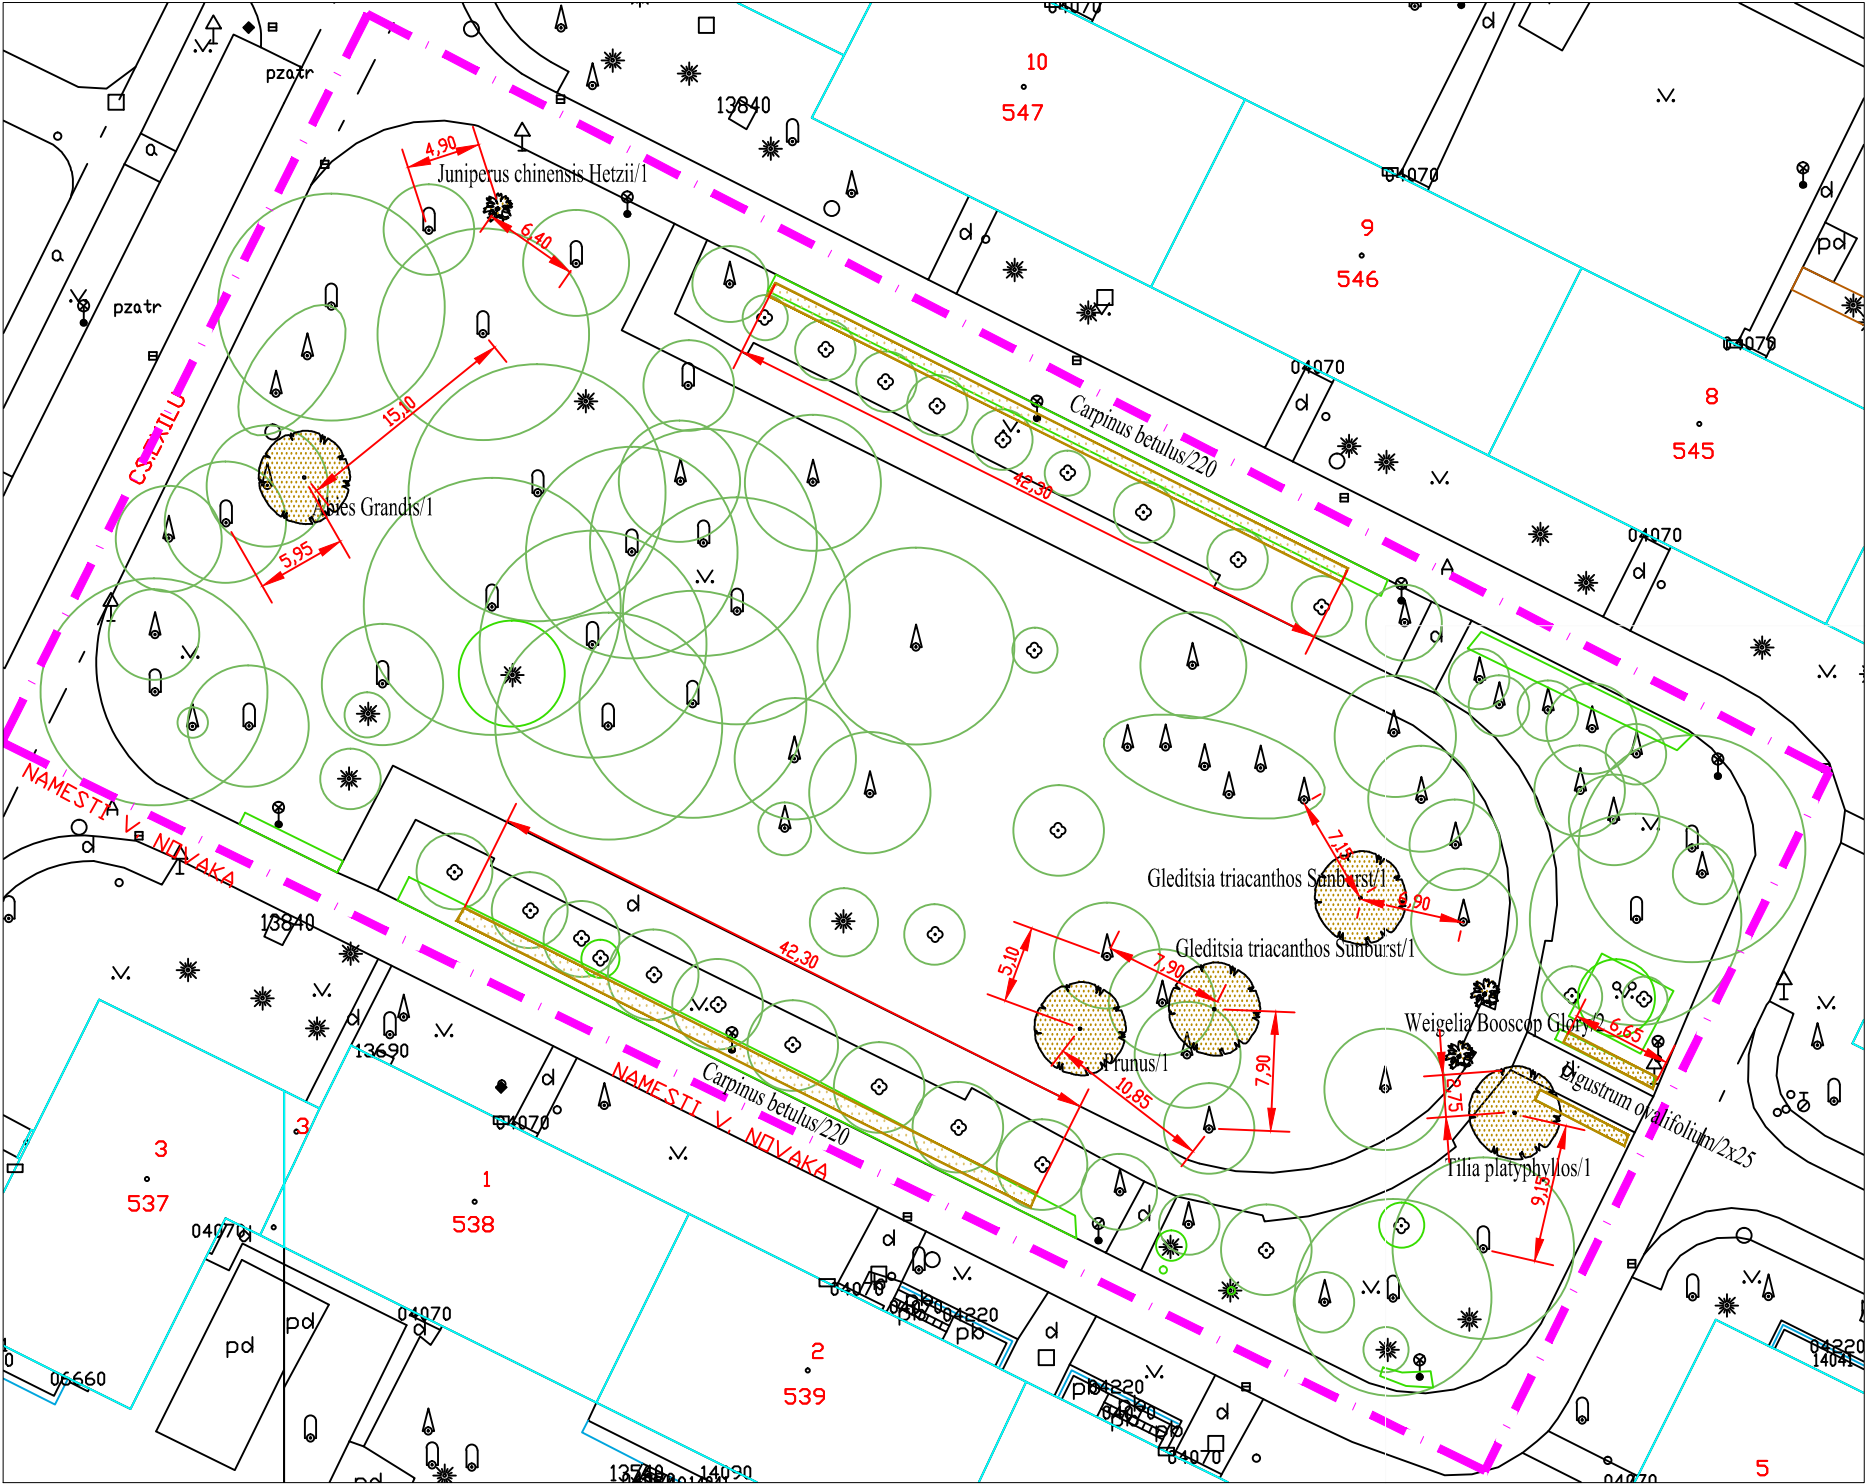

LEGENDA SÚ

- HRANICE STAVBY
- STÁVAJÍCÍ STROMY LISTNATÉ A JEHLIČNATÉ
- STÁVAJÍCÍ KEŘE LISTNATÉ A JEHLIČNATÉ
- STÁVAJÍCÍ STROMY LISTNATÉ A JEHLIČNATÉ - mladá výsadba
- STÁVAJÍCÍ KEŘE
- LISTNATÝ A JEHLIČNATÝ STROM - nové výsadby
- LISTNATÝ A JEHLIČNATÝ KEŘ - nové výsadby
- KEŘE V ZÁHONECH - nové výsadby

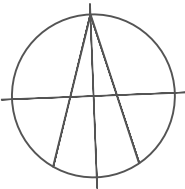

Projektant: ing.Pavla Miklová	Ing. Pavla Miklová
Vypracovali: Ing.P.Miklová	Návrh a realizace sadovnických úprav
Investor: Statutární město Ostrava-Městský obvod Poruba	Těškovice 233, 747 64 Velká Polom
Název: Revitalizace významného krajinného prvku park - náměstí V. NOVÁKA v Ostravě-Porubě	Datum: duben 2014
Obsah: SADOVNICKÉ ÚPRAVY projekt skutečného provedení stavby	Měřítko: 1 : 500
OSAZOVACÍ PLÁN	Formát: 2 x A4
	Výkres číslo: N.1