




LEGENDA IS



LEGENDA SÚ

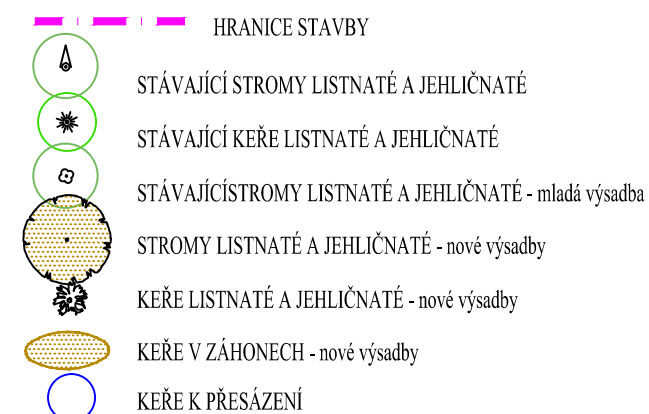

Projektant: Ing. Pavla Miklová
Vypracovali: Ing. P. Miklová
Investor: Statutární město Ostrava - Městský obvod Poruba

Název: Revitalizace významného krajinného prvku
zámecký park
v Ostravě - Porubě

Obsah: SADOVNICKÉ ÚPRAVY -
projekt skutečného provedení stavby
OSAZOVACÍ PLÁN klad výkresů

Ing. Pavla Miklová
Návrh a realizace sadovnických úprav

Těškovice 233, 747 64 Velká Polom
Datum: duben 2014

Měřítko:
Formát: 3 x A4

Výkres číslo:
Z.1.K